

E	16/12/2013	TEL QUE CONSTRUIT	AC.VIAUD	G.LEPESANT
D	29/10/2013	MISE A JOUR SUITE REMARQUE QUALICONSULT	AC.VIAUD	G.LEPESANT
C	22/10/2013	MISE A JOUR SUITE REMARQUE QUALICONSULT	AC.VIAUD	G.LEPESANT
B	12/06/2013	MISE A JOUR SUITE REMARQUE BUREAU D'ETUDE	AC.VIAUD	G.LEPESANT
A	19/04/2013	CREATION	AC.VIAUD	G.LEPESANT
IND	DATE	MODIFICATIONS	DESSINE	APPROUVE

RESTRUCTURATION ET
REHABILITATION PARTIELLE DES
LOCAUX DU CAUE


CAEN

Ce document est la propriété du Groupe SNEF, il ne peut être reproduit ni communiqué sans autorisation.

<div>GROUPE SNEF</div>	Centre de CAEN 6, rue Jacques Daguerre 14120 MONDEVILLE Tel : 02.31.35.24.63 Fax : 02.31.35.82.92	N°PLAN	1
		N° AFFAIRE	97 1K.XFG.0
		TGBT	

N-S-R-T

FOLIO 04

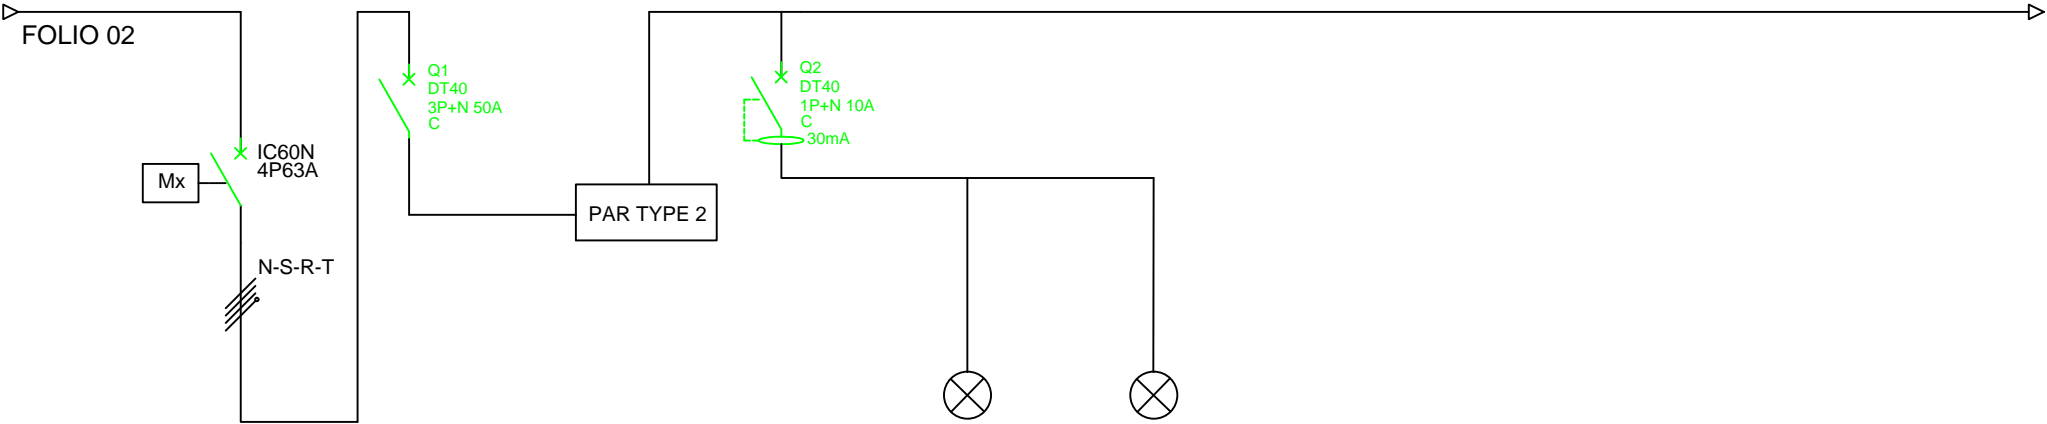

PE -----


X-

REPERE PROTECTION		Q1								
REPERE CIRCUIT				Q2						
DESIGNATION	DISJONCTEUR GENERAL 4P63A	PROTECTION PARAFOUDRE	PARAFOUDRE TYPE 2	PROTECTION VOYANT PRESENCE TENSION	VOYANT PRESENCE TENSION	VOYANT DEFAULT PRESENCE TENSION				
PUISSANCE (W)										
SECTION DE CABLE										
TYPE DE CABLE										
LONGUEUR (m)										

A	B	C	D	E	F	G	H	I	J	K
---	---	---	---	---	---	---	---	---	---	---


FOLIO 04

FOLIO 06

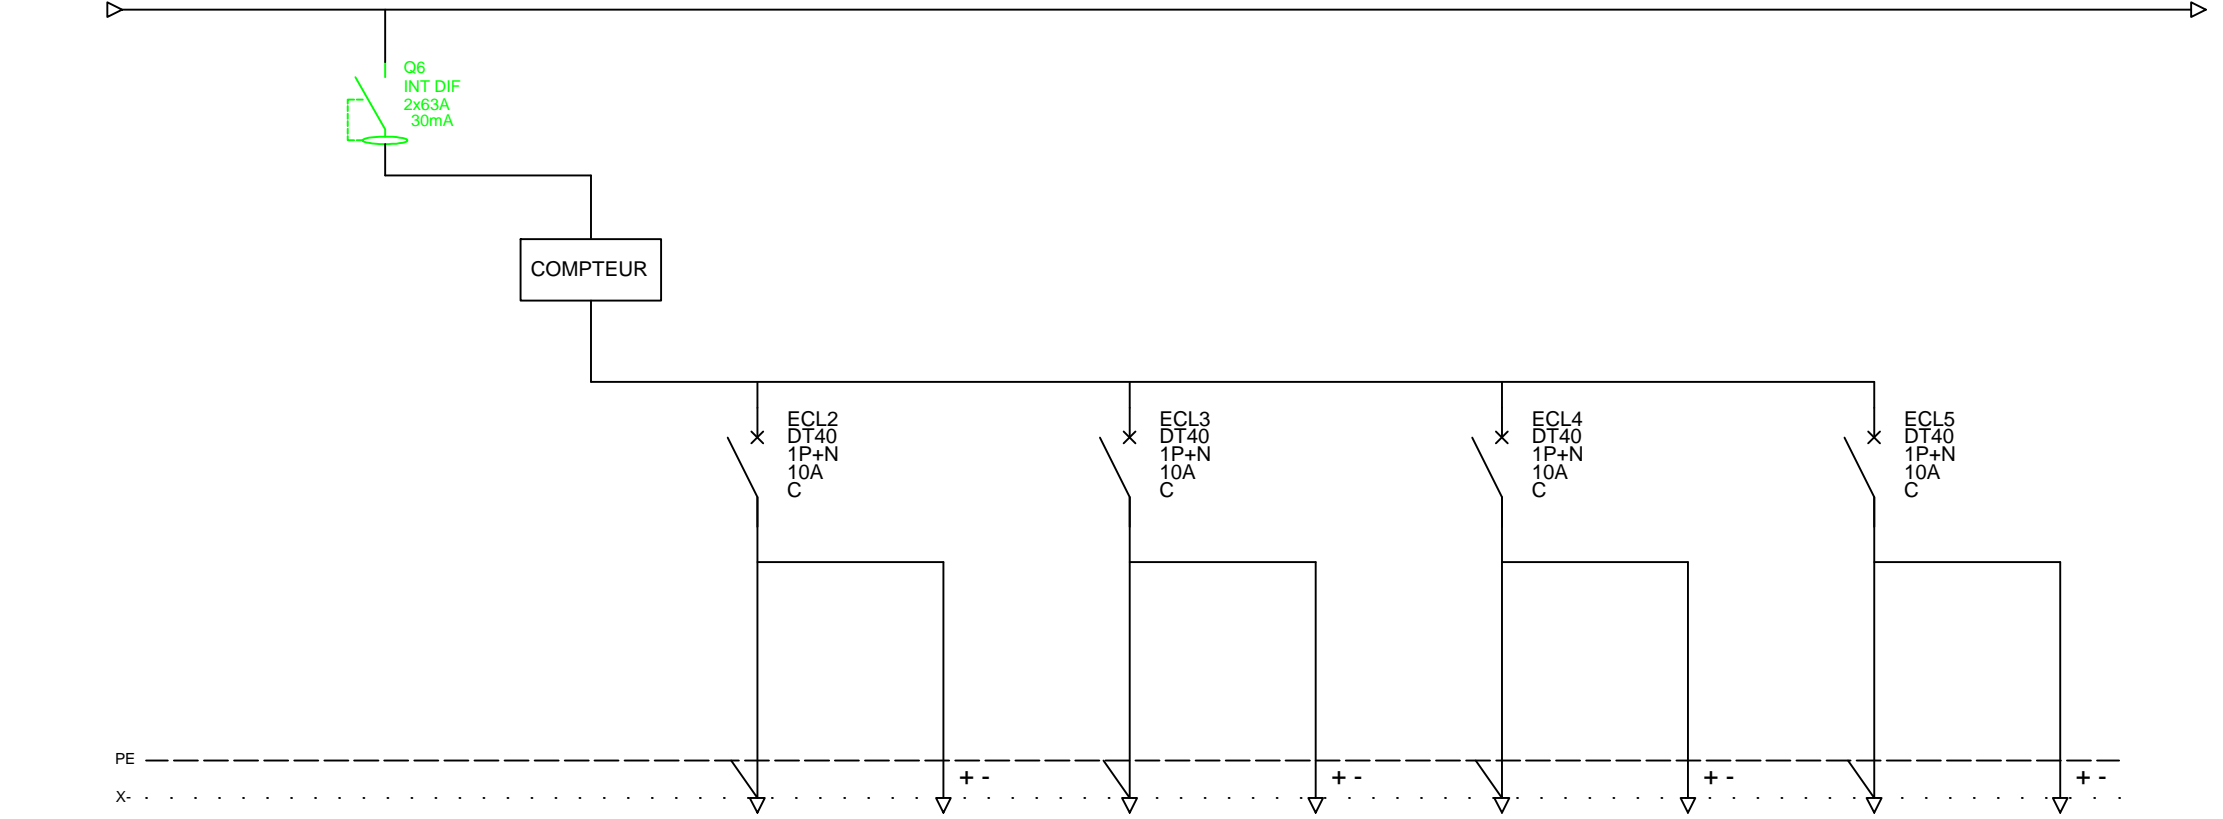


REPERE BORNE	Q6		Q401		Q402		Q403		Q404	
REPERE CIRCUIT			ECL2	ES2	ECL3	ES3	ECL4	ES4	ECL5	ES5
DESIGNATION	GENERALE ECLAIRAGE	COMPTEUR	ECL Salle de réunion	ECLAIRAGE DE SECURITE	ECL KITCHENETTE	ECLAIRAGE DE SECURITE	ECL Local techn/Escalier SS->RDC/Asc/Ch au/Loc Menage	ECLAIRAGE DE SECURITE	ECL Attente/Accueil/Ac cueil Secretariat/Dgt (circuit 10)	ECLAIRAGE DE SECURITE
PUISSANCE (W)	1020W		368W	1 BS	128W	1 BS	128W	5 BS	396W	5 BS
SECTION DE CABLE			3G1.5²	3G1.5²+2x1.5²	3G1.5²	3G1.5²+2x1.5²	3G1.5²	3G1.5²+2x1.5²	3G1.5²	3G1.5²+2x1.5²
TYPE DE CABLE			RO2V	RO2V	RO2V	RO2V	RO2V	RO2V	RO2V	RO2V
LONGUEUR (m)										

<div>GROUPE</div> <div>SNEF</div>	Centre de CAEN 6, rue Jacques Daguerre 14120 MONDEVILLE Tel : 02.31.35.24.63 Fax : 02.31.35.82.92	AFFAIRE	RESTRUCTURATION ET REHABILITATION PARTIELLE DES LOCAUX DU CAUE 14		FOLIO	05
					N°PLAN	1
		NOM DU TABLEAU	TGBT		N°AFFAIRE	97 1K.XFG.0
					INDICE	E

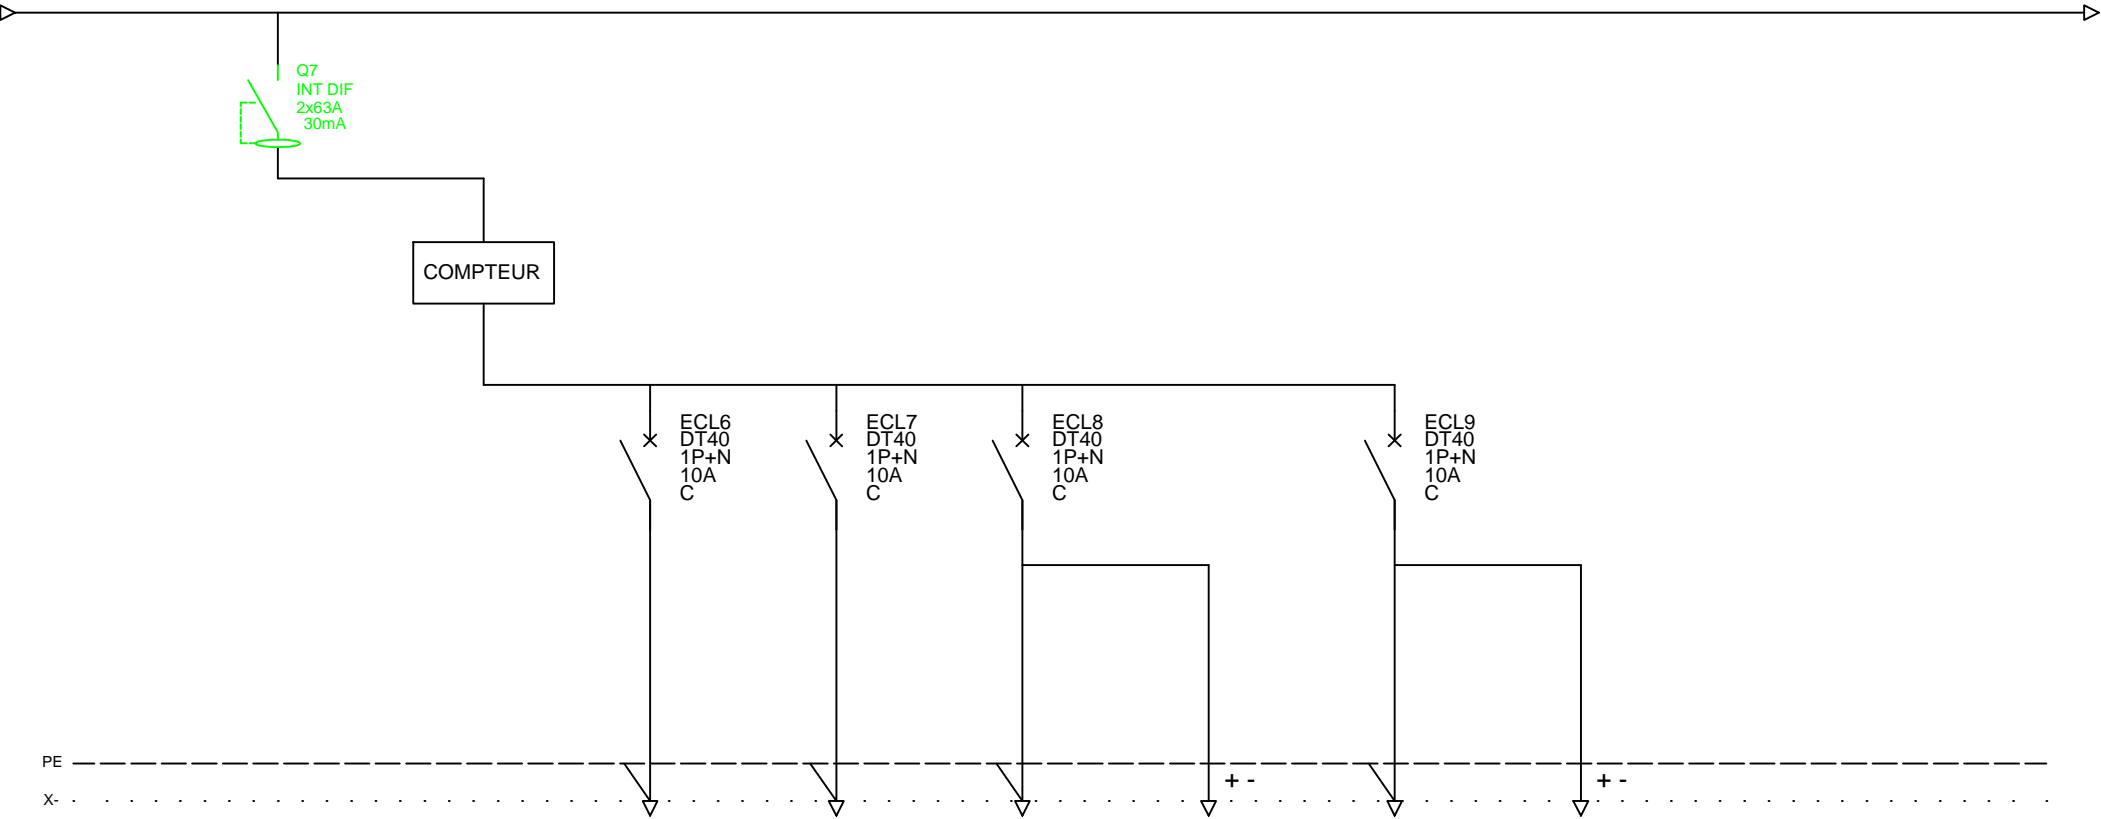

REPERE BORNE	Q7		Q501	Q502	Q503		Q504			
REPERE CIRCUIT			ECL6	ECL7	ECL8	ES8	ECL9	ES9		
DESIGNATION	GENERALE ECLAIRAGE	COMPTEUR	ECL Attente/Accueil secrétariat (Circuit 11 et 12)+Gorge Lumineuse	ECL Bureau/Document ation/WC	ECL Escalier 1-2-3-4	ECLAIRAGE DE SECURITE	ECL Escalier RDC-1-2-3-4	ECLAIRAGE DE SECURITE		
PUISSANCE (W)	1196W		392W	188W	294W	5 BS	462W	5 BS		
SECTION DE CABLE			3G1.5²	3G1.5²	3G1.5²	3G1.5²+2x1.5²	3G1.5²	3G1.5²+2x1.5²		
TYPE DE CABLE			RO2V	RO2V	RO2V	RO2V	RO2V	RO2V		
LONGUEUR (m)										

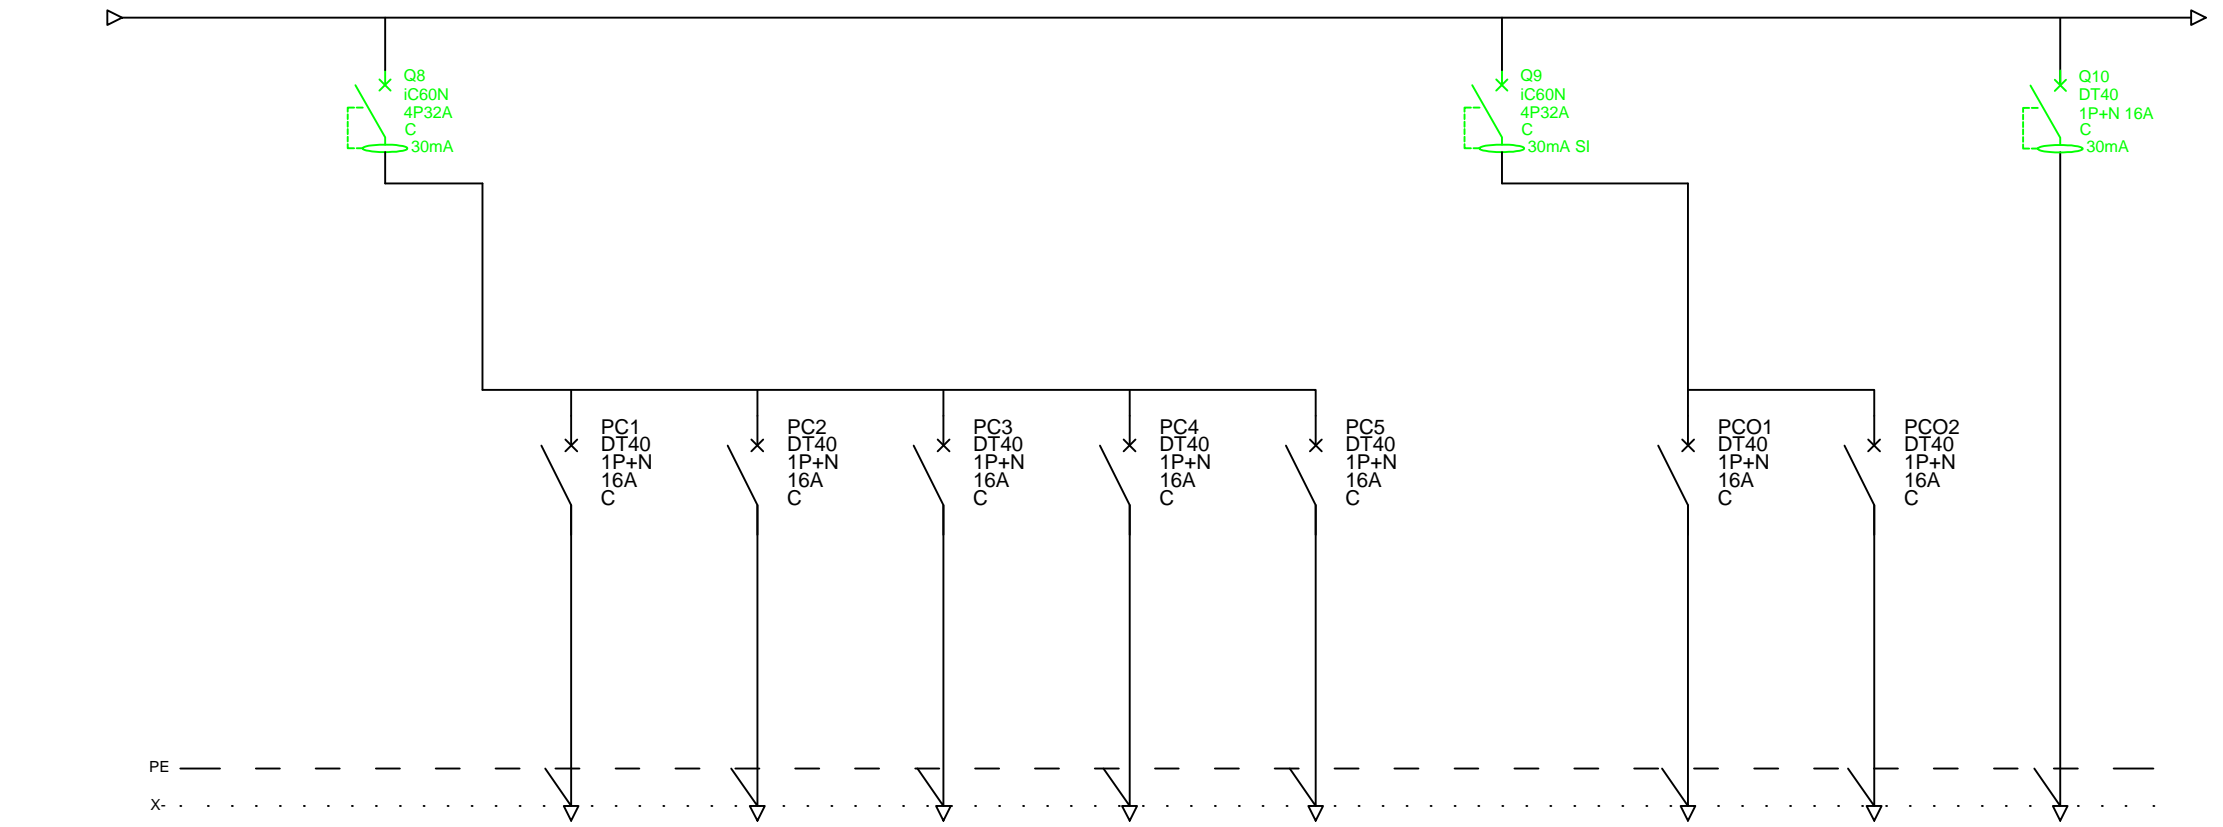


REPERE BORNE	Q6	Q601	Q602	Q603	Q604	Q605	Q9	Q703	Q704	Q10
REPERE CIRCUIT		PC1	PC2	PC3	PC4	PC5		PCO1	PCO2	ECR
DESIGNATION	GENERALE PRISE DE COURANTS	PC+T Salle de réunion+Kitchenet te+Techn	Poste de travail	PC+T Chaufferie/Local ménage/Local TGBT	PC+T Bureau/Document ation/Dgt/Accueil/ Secretariat/Attente	POSTE DE TRAVAIL Bureau/Document ation/Accueil secretariat	GENERALE PRISE DE COURANTS	POSTE DE TRAVAIL ONDULE Salle de réunion	POSTE DE TRAVAIL ONDULE Bureau/Document ation/Accueil Secr	ECRAN
PUISSANCE (W)	2800W	800W	400W	500W	500W	600W	1200W	400W	600W	100W
SECTION DE CABLE		3G2.5²	3G2.5²	3G2.5²	3G2.5²	3G2.5²		3G2.5²	3G2.5²	3G2.5²
TYPE DE CABLE		RO2V	RO2V	RO2V	RO2V	RO2V		RO2V	RO2V	RO2V
LONGUEUR (m)										

A	B	C	D	E	F	G	H	I	J	K
---	---	---	---	---	---	---	---	---	---	---


FOLIO 07

FOLIO 09

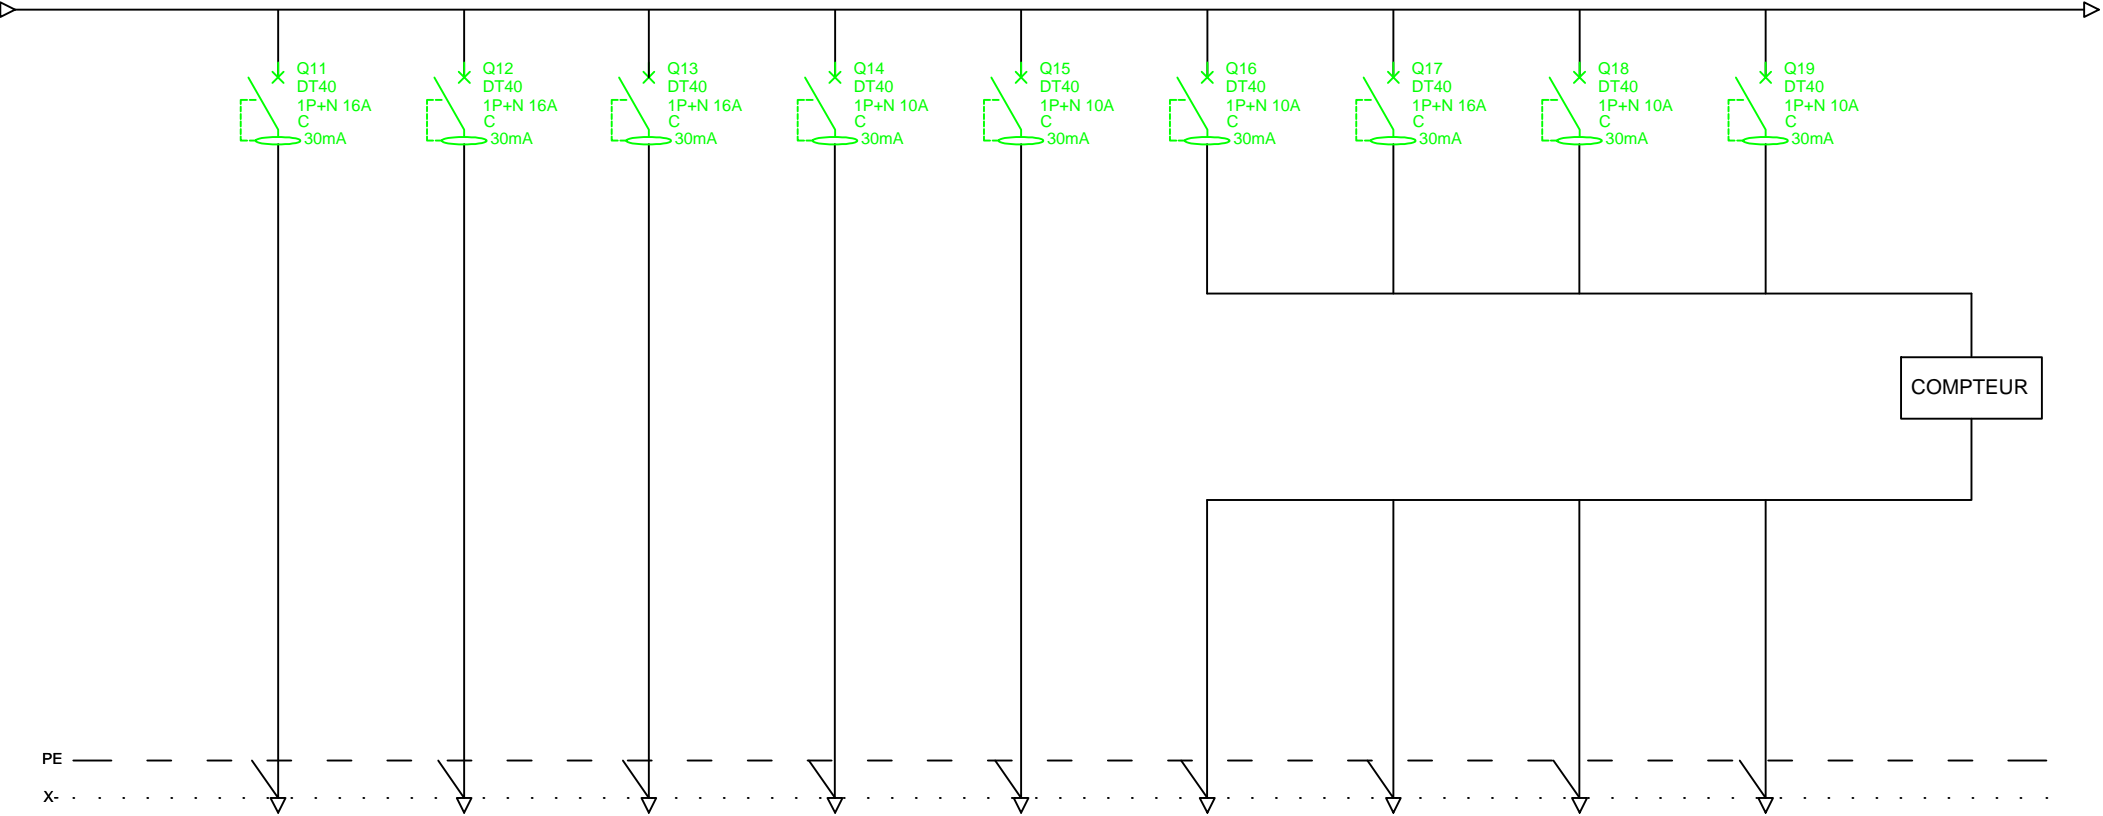

REPERE BORNE	Q11	Q12	Q13	Q14	Q15	Q16	Q17	Q18	Q19	
REPERE CIRCUIT	PC6	PC7	SM	AT	AI	PR1	PR2	AP	PR4	
DESIGNATION	PC+T DIRECT KITCHENETTE	PC+T DIRECT KITCHENETTE	SECHE-MAINS WC	ALIMENTATION ALARME TECHNIQUE + VIDEOPHONE	ALIMENTATION ALARME INCENDIE	POMPE DE RELEVAGE 1	POMPE DE RELEVAGE 2+ 3	ALARME POMPE	POMPE DE RELEVAGE 4	COMPTEUR
PUISSANCE (W)	100W	100W		100W	100W	1200W	2400W	100W	280W	
SECTION DE CABLE	3G2.5²	3G2.5²	3G2.5²	3G1.5²	3G1.5²	3G1.5²	3G2.5²	3G1.5²	3G1.5²	
TYPE DE CABLE	RO2V	RO2V	RO2V	RO2V	RO2V	RO2V	RO2V	RO2V	RO2V	
LONGUEUR (m)										

<div><div>GRUPE</div><div>SNEF</div></div>	Centre de CAEN 6, rue Jacques Daguerre 14120 MONDEVILLE Tel : 02.31.35.24.63 Fax : 02.31.35.82.92		AFFAIRE	RESTRUCTURATION ET REHABILITATION PARTIELLE DES LOCAUX DU CAUE 14				FOLIO	08
								N°PLAN	1
			NOM DU TABLEAU	TGBT				N°AFFAIRE	97 1K.XFG.0
								INDICE	E

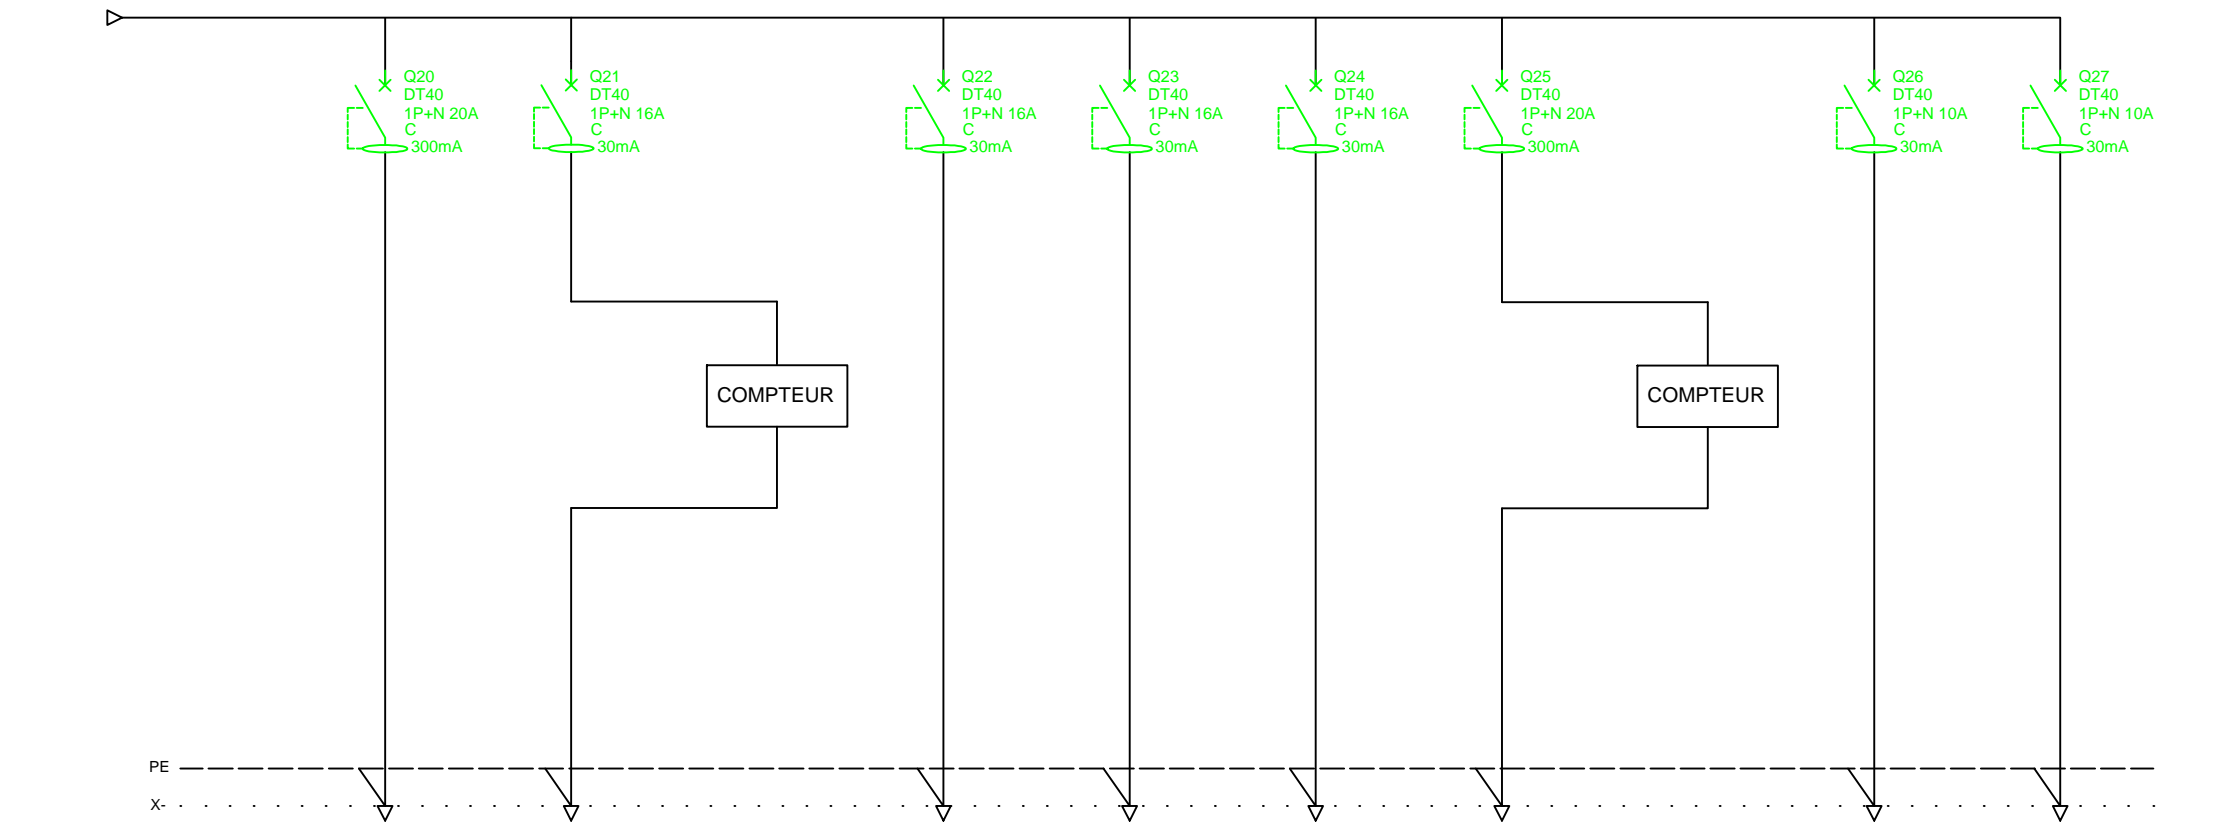

REPERE BORNE	Q20	Q21		Q22	Q23	Q24	Q25		Q26	Q27
REPERE CIRCUIT	BAT E	CEXT		CSOU	ECS1	ECS2	ASC		CHAUF	STORE
DESIGNATION	BATTERIE ELECTRIQUE	CAISSON D'EXTRACTION	COMPTEUR	CAISSON DE SOUFFLAGE	BALLON D'EAU CHAUDE 1	BALLON D'EAU CHAUDE 2 (Local Ménage)	ALIMENTATION ASCENSEUR	COMPTEUR	CHAUFFERIE	STORES
PUISSANCE (W)	4500W	1000W		1000W	2000W	2000W	1500		100W	100W
SECTION DE CABLE	3G2.5²	3G2.5²		3G2.5²	3G2.5²	3G2.5²	3G2.5²		3G1.5²	3G1.5²
TYPE DE CABLE	RO2V	RO2V		RO2V	RO2V	RO2V	RO2V		RO2V	RO2V
LONGUEUR (m)										