

C	16/12/2013	TEL QUE CONSTRUIT	AC.VIAUD	G.LEPESANT
B	12/06/2013	MISE A JOUR SUITE REMARQUE DU BUREAU D'ETUDE	AC.VIAUD	G.LEPESANT
A	19/04/2013	CREATION	AC.VIAUD	G.LEPESANT
IND	DATE	MODIFICATIONS	DESSINE	APPROUVE

RESTRUCTURATION ET
REHABILITATION PARTIELLE DES
LOCAUX DU CAUE

CAEN

Ce document est la propriété du Groupe SNEF, il ne peut être reproduit ni communiqué sans autorisation.


GRUPE
SNEF

Centre de CAEN
6, rue Jacques Daguerre
14120 MONDEVILLE
Tel : 02.31.35.24.63
Fax : 02.31.35.82.92

N°PLAN	1
N° AFFAIRE	97 1K.XFG.0

AE4

A	B	C	D	E	F	G	H	I	J	K
---	---	---	---	---	---	---	---	---	---	---

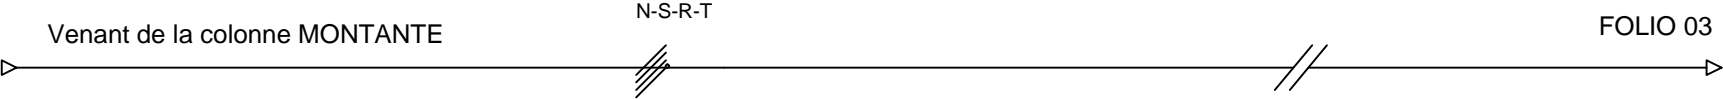


REPÈRE BORNE											
REPÈRE CIRCUIT											
DESIGNATION											
PUissance (VA)											
SECTION DE CABLE											
TYPE DE CABLE											
LONGUEUR (m)											

<div><div>GROUPE</div><div>SNEF</div></div>	Centre de CAEN 6, rue Jacques Daguerre 14120 MONDEVILLE Tel : 02.31.35.24.63 Fax : 02.31.35.82.92	AFFAIRE	RESTRUCTURATION ET REHABILITATION PARTIELLE DES LOCAUX DU CAUE 14		FOLIO	02
					N°PLAN	1
		NOM DU TABLEAU	AE4		N°AFFAIRE	97 1K.XFG.0
					INDICE	C

A	B	C	D	E	F	G	H	I	J	K
---	---	---	---	---	---	---	---	---	---	---


N-S-R-T

FOLIO 04

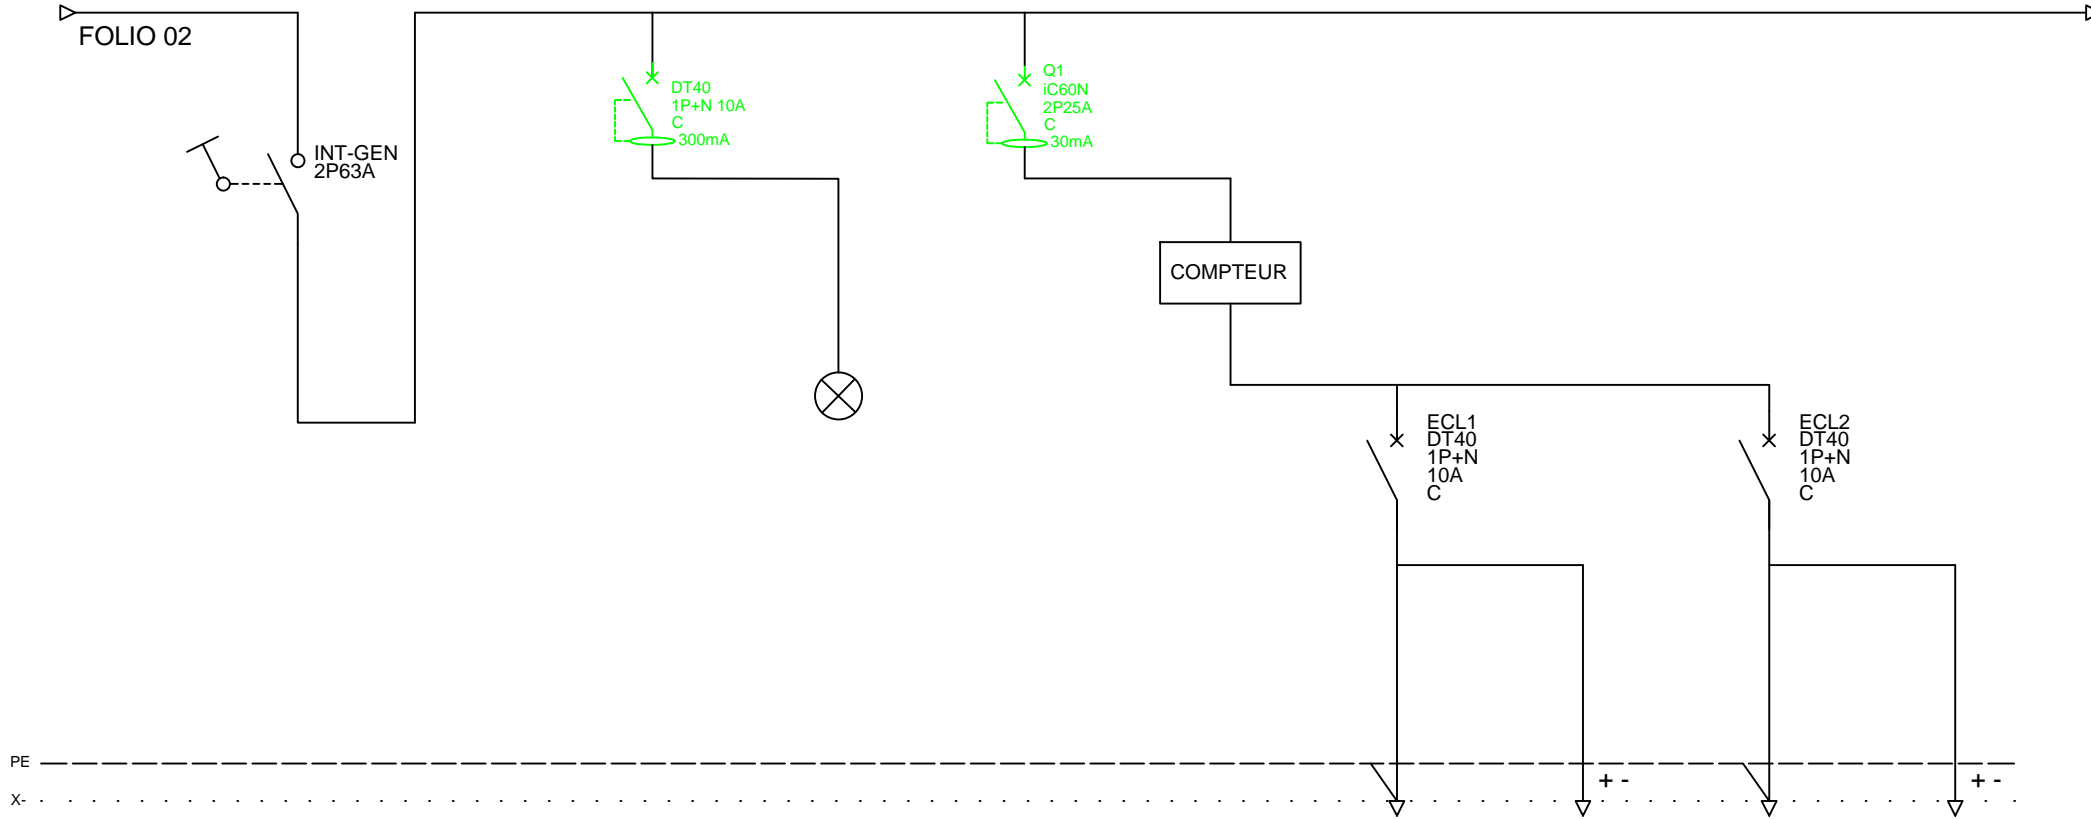


REPÈRE PROTECTION					Q1		Q101		Q102		
REPÈRE CIRCUIT							ECL1	ES1	ECL2	ES2	
DESIGNATION	INTERRUPTEUR GENERAL 4P63A		PROTECTION VOYANT PRESENCE TENSION	VOYANT PRESENCE TENSION	GENERALE ECLAIRAGE	COMPTEUR	ECL Dégagement / Bureau	ECLAIRAGE DE SECURITE	ECL Salle de réunion / Cafétéria	ECLAIRAGE DE SECURITE	
PUISSANCE (W)					494W		258W	2 BS	236W	1 BS	
SECTION DE CABLE							3G1.5²	3G1.5²+2x1.5²	3G1.5²	3G1.5²+2x1.5²	
TYPE DE CABLE							RO2V	RO2V	RO2V	RO2V	
LONGUEUR (m)											

<div>GROUPE</div> <div>SNEF</div>	Centre de CAEN 6, rue Jacques Daguerre 14120 MONDEVILLE Tel : 02.31.35.24.63 Fax : 02.31.35.82.92	AFFAIRE	RESTRUCTURATION ET REHABILITATION PARTIELLE DES LOCAUX DU CAUE 14					FOLIO	03
								N°PLAN	1
		NOM DU TABLEAU	AE4					N°AFFAIRE	97 1K.XFG.0
								INDICE	C

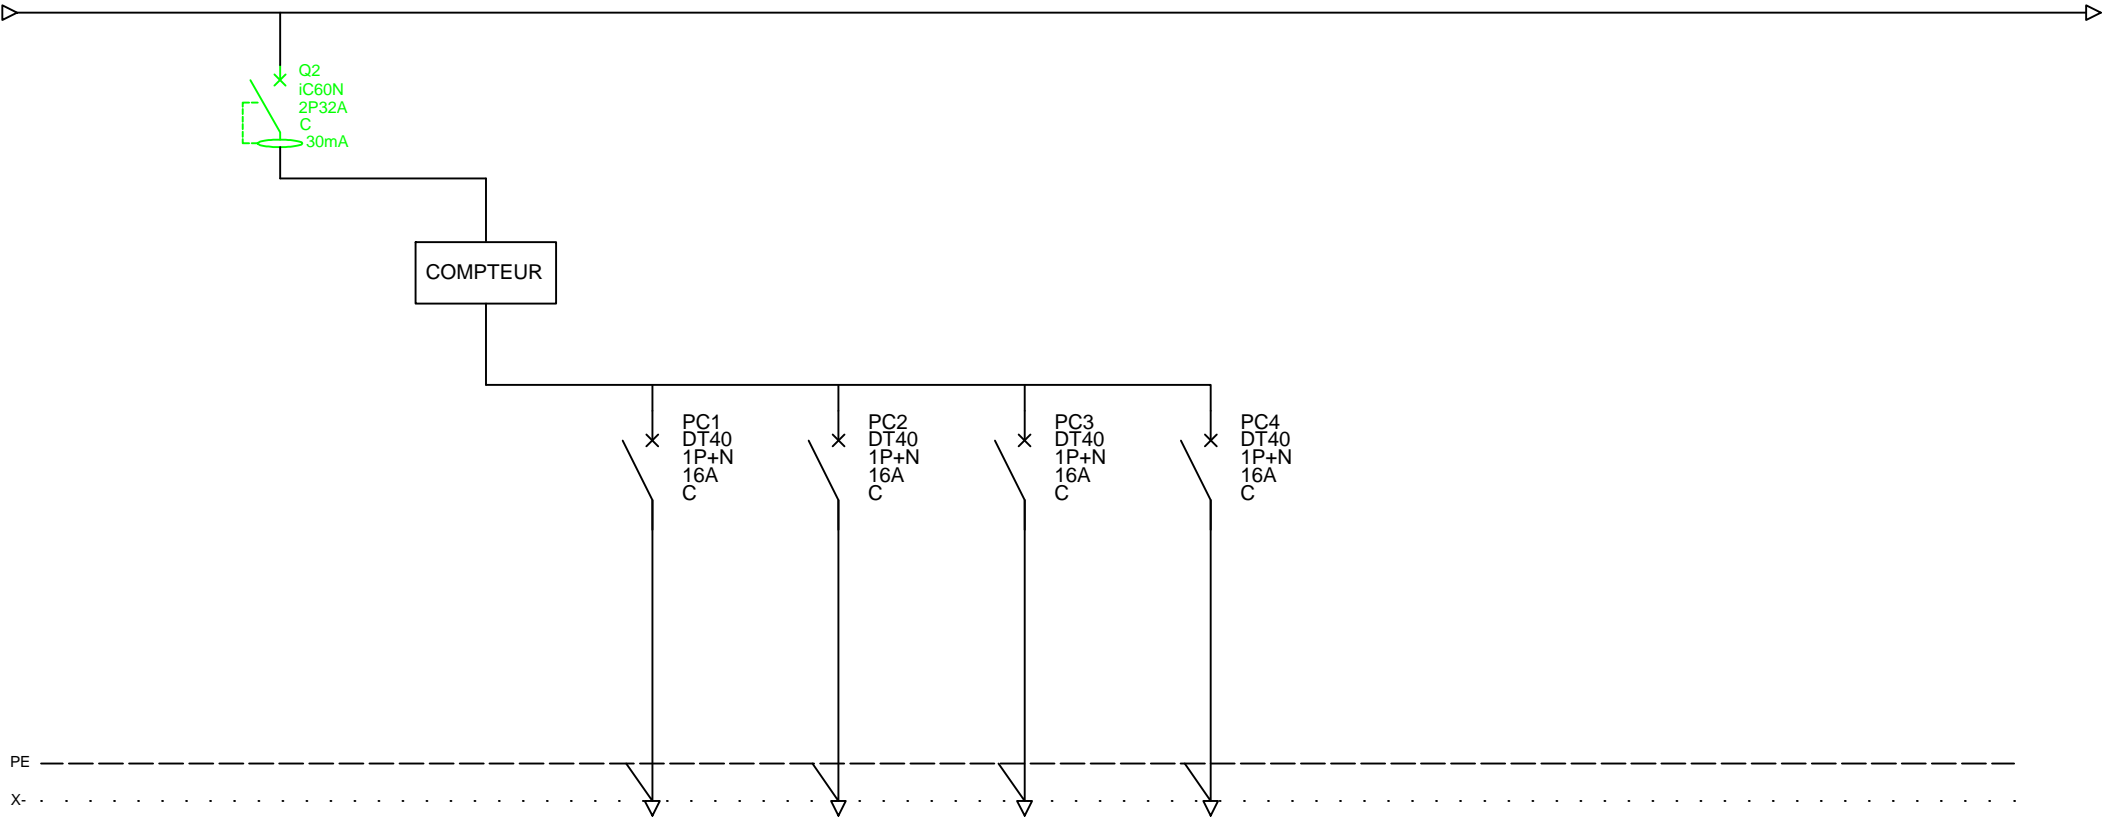

REPERE BORNE	Q2		Q201	Q202	Q203	Q204				
REPERE CIRCUIT			PC1	PC2	PC3	PC4				
DESIGNATION	GENERALE PRISE DE COURANTS	COMPTEUR	PC+T Dégagement / Salle de réunion / Cafétériat / bureau	POSTE DE TRAVAIL Salle de réunion	POSTE DE TRAVAIL Bureau	PC+T Cafétériat				
PUISSANCE (W)	2000W		800W	400W	400W	400W				
SECTION DE CABLE			3G2.5²	3G2.5²	3G2.5²	3G2.5²				
TYPE DE CABLE			RO2V	RO2V	RO2V	RO2V				
LONGUEUR (m)										

FOLIO 04

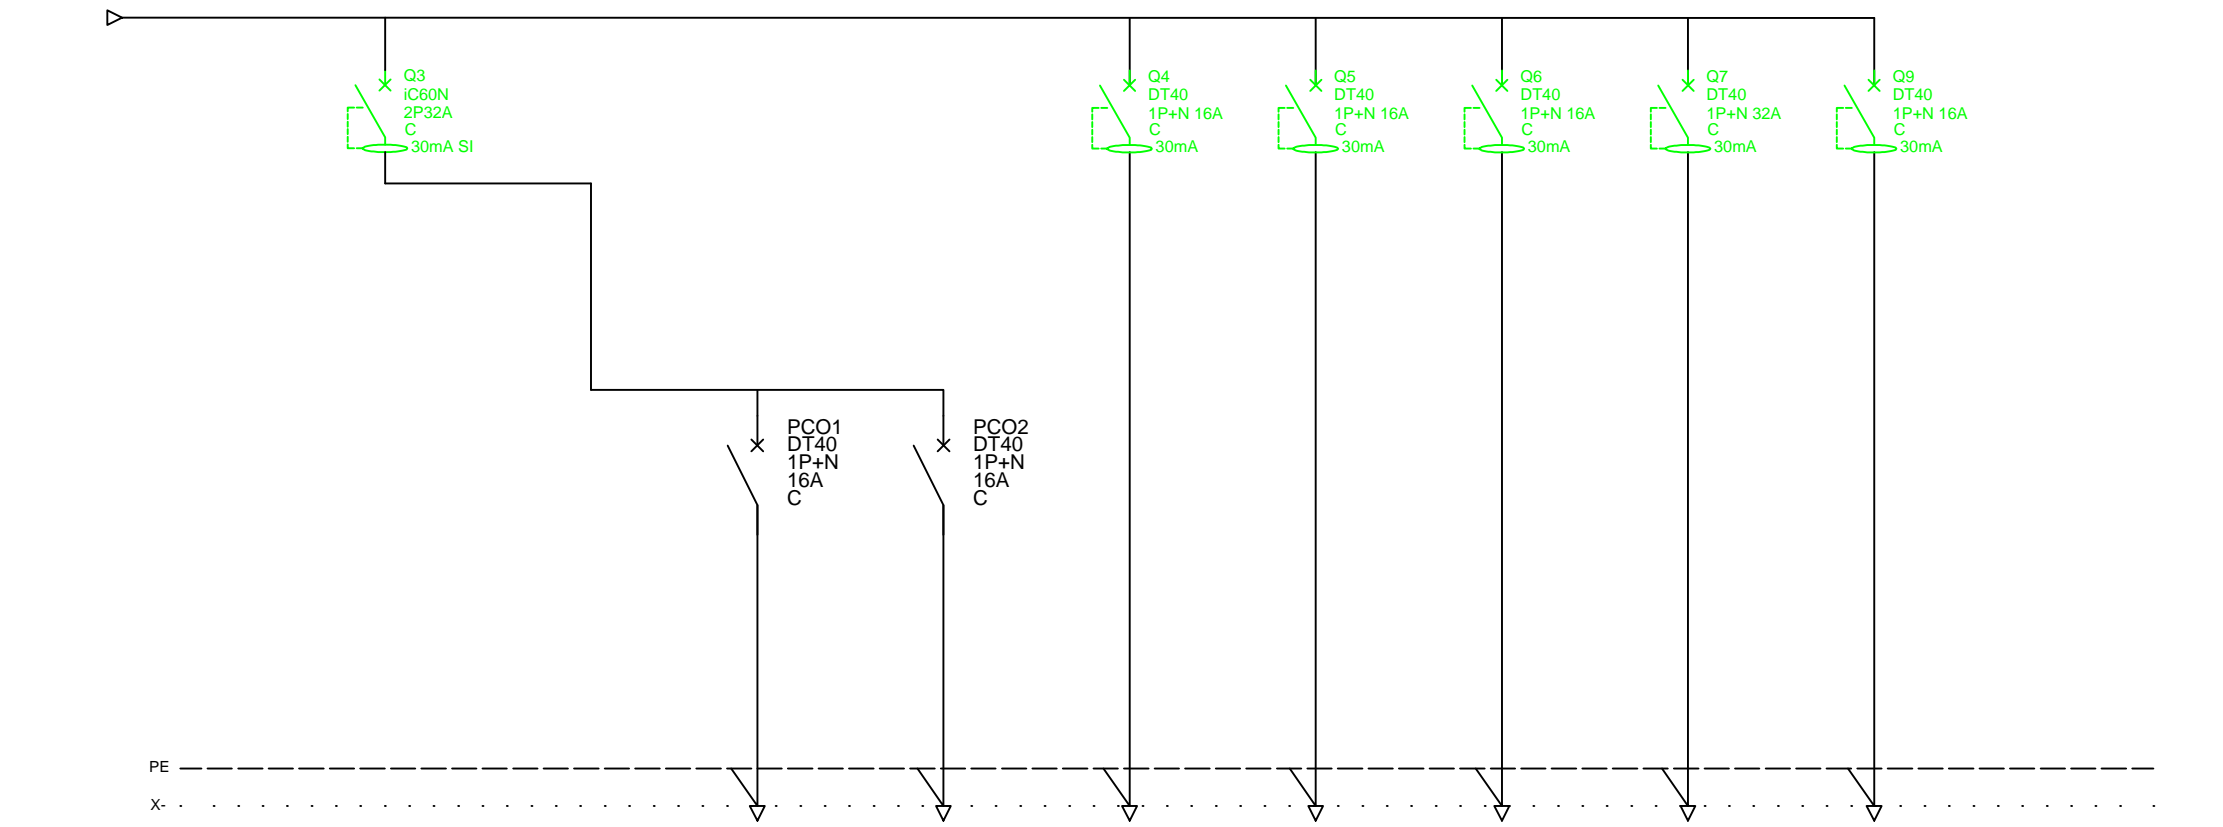

REPERE BORNE	Q3		Q301	Q302	Q4	Q5	Q5	Q7	Q9	
REPERE CIRCUIT			PCO1	PCO2	ECS	FRIGO1	FRIGO2	PLAQU	VMC	
DESIGNATION	GENERALE PRISE DE COURANTS ONDULES		PC+T ONDULES POSTE DE TRAVAIL Salle de réunion	PC+T ONDULES POSTE DE TRAVAIL Bureau	BALLON D'EAU CHAUDE	PC+T FRIGO	PC+T FRIGO	ALIMENTATION PLAQUES	VENTILATION	
PUISSANCE (W)	800W		400W	400W						
SECTION DE CABLE			3G2.5²	3G2.5²	3G2.5²	3G2.5²	3G2.5²	3G6²	3G2.5²	
TYPE DE CABLE			RO2V	RO2V	RO2V	RO2V	RO2V	RO2V	RO2V	
LONGUEUR (m)										